# MAPA DO CELÓW PROJEKTOWYCH
## SKALA 1 : 500

Poświadcza się, że niniejszy dokument został opracowany w wyniku prac geodezyjnych i kartograficznych, których rezultaty zawiera operat techniczny wpisany do ewidencji materiałów państwowego zasobu geodezyjnego kartograficznego

Organ prowadzący państwowy zasób geodezyjny i kartograficzny
STAROSTA PISKI

Identyfikator ewidencyjny materiału zasobu
P. 2816. 2018. 1183

Data wpisania operatu technicznego do ewidencji materiałów zasobu
2018 -11- 21

Pieczęć, nazwisko i podpis osoby reprezentującej organ

*woj. 28-warm.-mazurskie*
*powiat: 2816-piski*
*jednostka ewid. 281603_4 Pisz-miasto*
*obręb: 0001 Pisz1*
*dz. 1128/4*

*KERG G.6642.1.1292.2018*

*Rob. 6867/84/2018*

*Mapa aktualna na dzień 10.11.2018*
*zakres opracowania — — —*

*siatka kwadratów : układ 2000*
*układ wysokościowy: Kronsztadt 60*

*Mapa do celów projektowych została wykonana bez ustalania czy grunty działek objętych opracowaniem zostały obciążone służebnościami gruntowymi.*

GEODETA UPRAWNIONY
wyk. Zaświadczenie GUGiK 6867 *Pisz 16.11.2018*
*mgr inż. Marek Piworowicz*
12-200 Pisz, ul. Galczyńskiego 9/46
tel. (0-87) 42-32-006

*Nie wyklucza się istnienia w terenie również urządzeń podziemnych ułożonych, a nie zgłoszonych do inwentaryzacji geodezyjnej. Obiekty budowlane wymagające pozwolenia na budowę podlegają geodezyjnemu wytyczeniu w terenie, a po ich wybudowaniu geodezyjnej inwentaryzacji powykonawczej.*

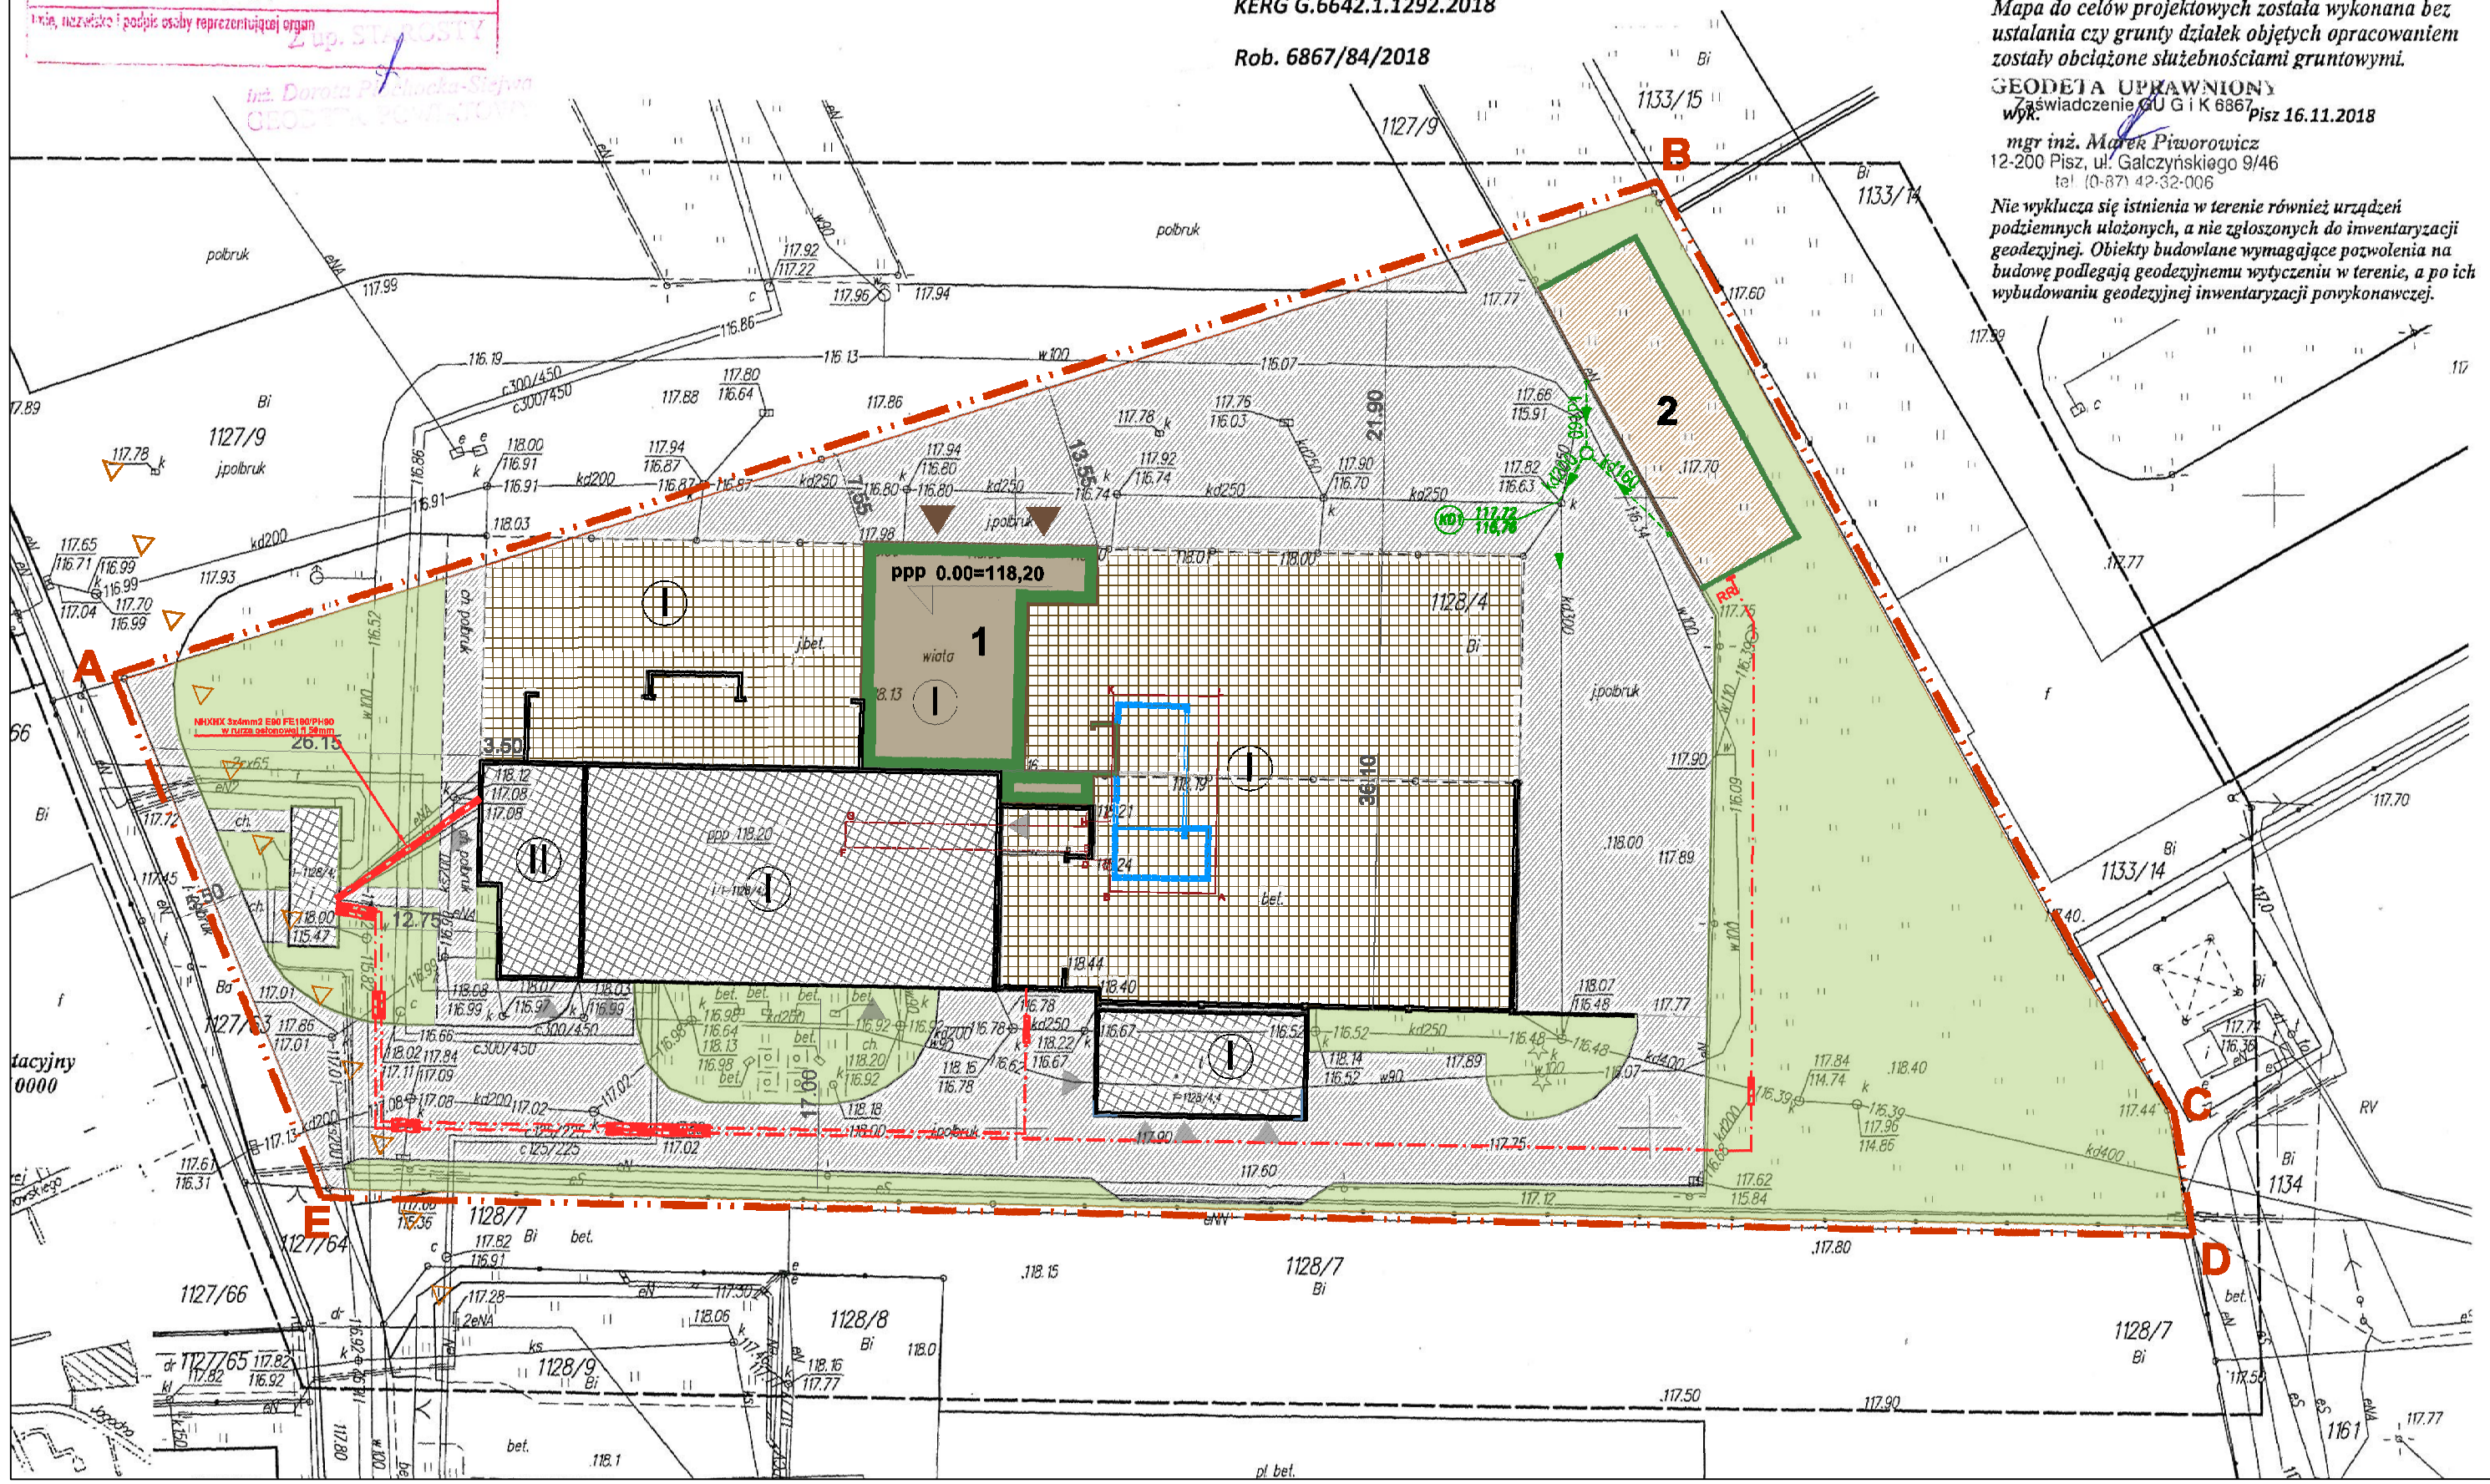


## SYMBOLE ARCHITEKTONICZNE

OZNACZENIA GRAFICZNE ZAGOSPODAROWANIA

| | |
|---|---|
| A-K | ZAKRES TERENU INWESTYCJI- BEZ ZMIAN |
| A L | ZAKRES OPRACOWANIA PROJEKTU BUDOWLANEGO ZAMIENNEGO |
| | NIEPRZEKRACZALNA LINIA ZABUDOWY- BEZ ZMIAN |
| ppp 0.00=147,85 | POZIOM POSADOWIENIA PARTERU BUDYNKU- BEZ ZMIAN |
| I | ILOŚĆ KONDYGNACJI - BEZ ZMIAN |
| | ELEMENTY PROJEKTOWANE, STANOWIĄCE ISTOTNE ODSTĘPSTWO OD ZATWIERDZONEGO PROJEKTU BUDOWLANEGO. |
| | PROJEKTOWANA PODŁOGA RUCHOMA |

POJ. ELEMENTY ZAGOSPODAROWANIA- ZATWIERDZONE DECYZJĄ NR 308/2016

| | |
|---|---|
| 1 | BUDYNEK- ZATWIERDZONY DECYZJĄ nr 308/2016 |
| 2 | WIATA NA RĘBAK ZATWIERDZONA DECYZJĄ nr 308/2016 |
| | WEJŚCIE DO BUDYNKU ZATWIERDZONE DECYZJĄ nr 308/2016 |
| S | UTWARDZENIE POD KONTENER NA GROMADZENIE ODPADÓW STAŁYCH ZATWIERDZONE DECYZJĄ NR 308/2016 |

ISTNIEJĄCE ELEMENTY ZAGOSPODAROWANIA

| | |
|---|---|
| | NAWIERZCHNIA UTWARDZONA (JEZDNIA) |
| | NAWIERZCHNIA ZIELONA UPORZĄDKOWANA |
| | BUDYNEK |
| | WIATA |
| | WEJŚCIE GŁÓWNE DO BUDYNKU |
| | WEJŚCIE DO BUDYNKU |
| | ZJAZD NA DZIAŁKĘ WG ODRĘBNEJ PROCEDURY |

SYMBOLE NIE UWZGLEDNONE W LEGENDZIE INTERPRETOWAĆ WG. USTAW, ROZPORZĄDZEŃ I NORM

| | |
|---|---|
| | Projektowana zalicznikowa instalacja elektroenergetyczna - linia kablowe typu YAKXs - ZATWIERDZONA DECYZJĄ nr 308/2016 |
| | Projektowana rury osłonowe linii kablowych - typu AROT DVK 160 - ZATWIERDZONE DECYZJĄ nr 308/2016 |
| =RR | Projektowana rozdzielnica rębaka - ZATWIERDZONA DECYZJĄ nr 308/2016 |
| kd160 | dożemna instalacja kanalizacji deszczowej - ZATWIERDZONA DECYZJĄ nr 308/2016 |

## LEGENDA

| | |
|---|---|
| | Projektowana zalicznikowa instalacja elektroenergetyczna - linia kablowe nN ~0,4kV |
| | Projektowane rury osłonowe dla linii kablowych - typu AROT DVK |

**UWAGI OGÓLNE DO PROJEKTU:**

1. Przed przystąpieniem do realizacji wszystkie wymiary sprawdzić w naturze.
2. Wszystkie rysunki należy rozpatrywać łącznie z projektami architektury, konstrukcji i innych branż.
3. Używanie niniejszych rysunków nie zwalnia wykonawcy z obowiązku prowadzenia bieżącej koordynacji międzybranżowej w trakcie budowy. W szczególności niedopuszczalne jest prowadzenie jakichkolwiek robót w oparciu o dokumentację jednej branży bez sprawdzenia odniesień do pozostałych branż.
4. Należy stosować jedynie materiały i urządzenia posiadające aktualne certyfikaty i dopuszczone do używania w budownictwie.
5. W razie jakichkolwiek niezgodności należy skonsultować sie z projektantami. Ewentualne wady projektowe koordynacyjnie należy przedstawić nadzorowi autorskiemu przed przystąpieniem do robót. Prowadzenie robót w przypadku stwierdzenia wad koordynacyjnych będzie na wyłączne ryzyko Wykonawców.
6. Przebicia ścian i stropów należy rozpatrywać łącznie z projektami konstrukcji i architektury.
7. Projekt należy zrealizować zgodnie z zasadami wiedzy technicznej. W przypadku rozbieżności wymiarowych i technologicznych między projektami branżowymi skonsultować się z generalnym projektantem.
8. Po aktualizacji projektu, rysunki z wcześniejszym indeksem tracą ważność (dotyczny rysunków zaktualizowanych).
9. Całość prac skoordynować z Wykonawcami innych branż na budowie.
10. Całość prac wkonać zgodnie z obowiązującymi przepisami, normami oraz zasadami wiedzy technicznej.

## PROJEKT WYKONAWCZY

Nazwa opracowania:

Projekt budowlany zamienny do decyzji nr 308/2016 znak WZB.6740.308.2016 z dnia 24 października 2016 r.: rozbudowa, przebudowa istniejącej kotłowni o powierzchni rozbudowy - 277.06m2 o powierzchni użytkowej - 459.73m2 i kubaturze - 3377.36m3 wraz z budową wiaty na rębak o powierzchni zabudowy - 240.62m2 i kubaturze - 1688.40m3 na działce o nr geod. 1128/4 położonej w Piszu przy ul.Jagodnej 1c w zakresie : - budowy ruchomej podłogi z układem zasilania kotła w biomasę, - budowy instalacji zraszaczowej w projektowanym i istniejącym pomieszczeniu wygarniaczy oraz doziemnej instalacji elektroenergetycznej.

Inwestor: Przedsiębiorstwo Energetyki Cieplnej Sp. z o.o. z siedzibą w Piszu, 12-200 Pisz, przy ul. Jagodnej 1C

Wykonawca projektu: P.P.U.H. "JUWA" Jerzy Brynkiewicz Waldemar Filipkowski 15-182 Białystok, ul.Sosabowskiego 22

| Zespół projektowy | Data i podpis |
|---|---|
| projektant \| instalacje elektryczne<br>mgr inż. Paweł Garstka<br>upr. w spec. instalacji elektrycznych nr upr.:<br>PDL/0132/PWOE/14; nr czł.: PDL/IE/0004/15 | 14.12.2018<br>REWIZJA 16.04.2019 |
| projektant \| instalacje elektryczne<br>mgr inż. Paweł Iwaniuk<br>upr. w spec. instalacji elektrycznych nr upr.:<br>POM/0185/POOE/08; nr czł.: POM/IE/0047/09 | 14.12.2018<br>REWIZJA 16.04.2019 |

Nazwa rysunku: INSTALACJE ELEKTRYCZNE ZEWNĘTRZNE

Nr rysunku: PW-IE-01 Skala: 1:500